
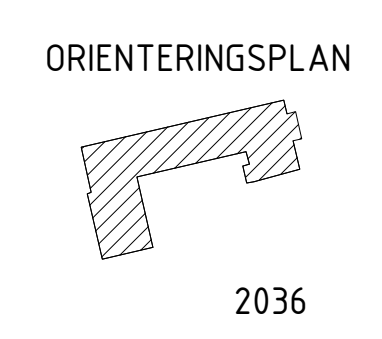


2015-02-24 14:42:08 C:\Projektarkivet\Danderyds kommun\Fastigheter\225 - Danderyd 3_55\A\Modell\2036-A4.0_V-100.rvt

LAGER: SB11

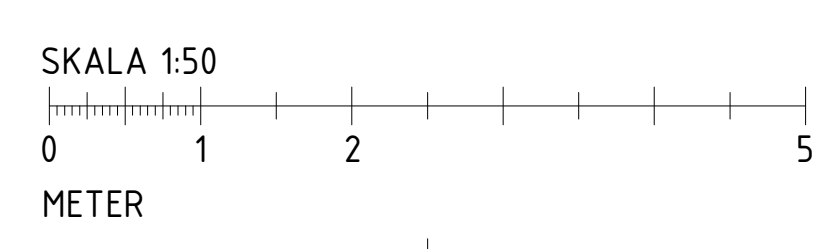

BET	ANT	ÄNDRINGEN AVSER	DATUM	SGN
RELATIONSHANDLING				
DANDERYDS KOMMUN Tekniska kontoret				
OBJEKT NR	BYGGNADS NR	PROJEKT NR	PROJEKTLEDARE	
225	2036		T. DIMLING	
<input checked="" type="checkbox"/>	A	NewCAD AB	Tel. +46 (0) 556 98 200	
	K		Fax info@newcad.se	
	V		Tel.	
	E		Fax	
	B		Tel.	
	M		Fax	
	L		Tel.	
UPPDRAG NR	RITAD/RÖNDET AV	HÄNDLAGGARE		
	A. MEHRVASH	T. DIMLING		
DATUM	ANSVARIG	DISCIPLIN		
2014-12-29	T. DIMLING	ARKITEKT		
DANDERYD 2:1				
PLAN 2				
BERGA GÅRD				
SKALA	RITNINGNUMMER	BET.		
1:50/100(A1/A3)	2036-A4.0.1-020			