

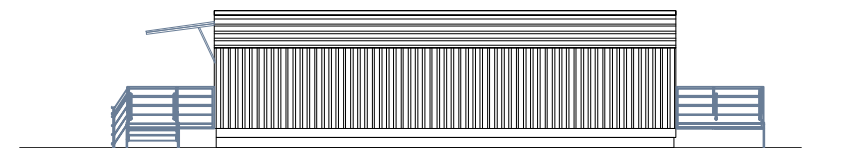
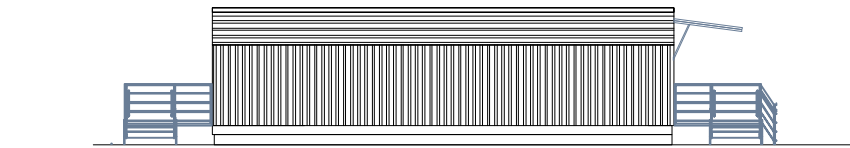


FASAD ENTRÉ

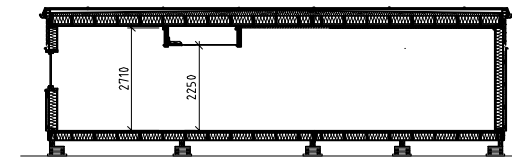

FASAD GAVEL

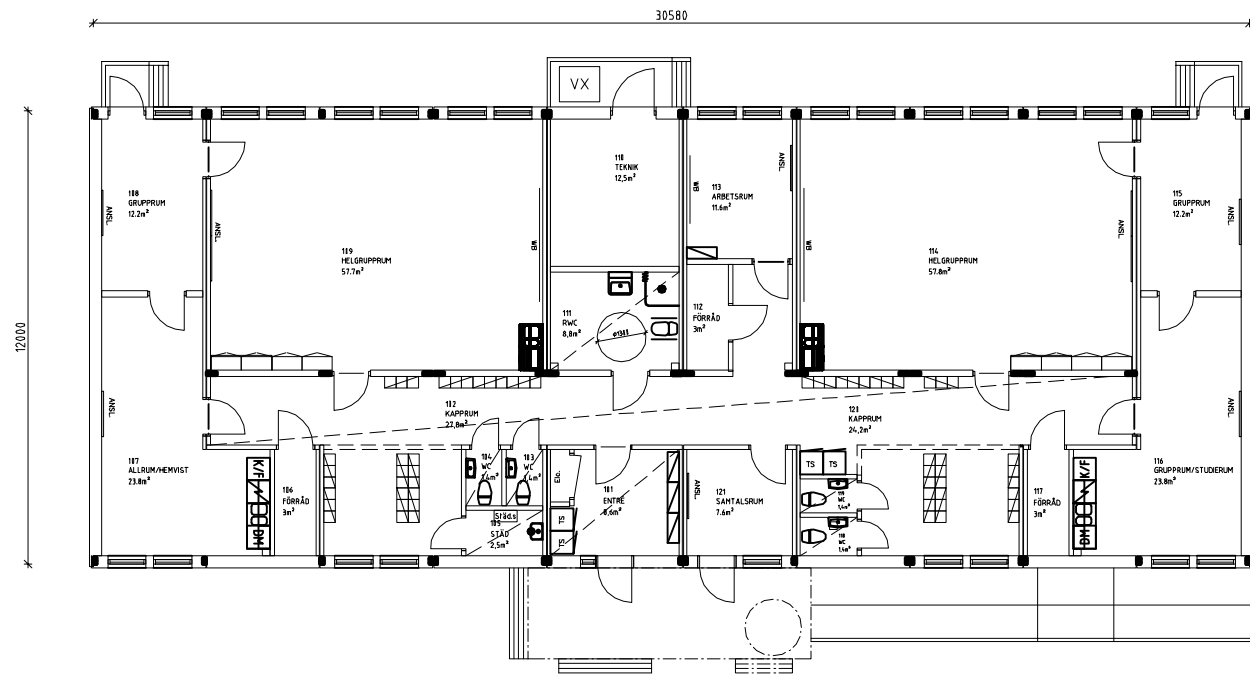

SEKTION A-A

LOKALGRUPP 1  
2 kopplade  
enheter

E	2	+ Köksbänk	20151117	HE
D	1	Omstpld. Relationshandling	20151112	HE
C	1	Rev. Fasad	20150923	HE
B	1	Rev. Plan	20150923	HE
A	1	Omstämplad till bygghandling	20150917	HE
BET	ANT	ÄNDRINGEN AVSER	DATUM	SIGN



**MOELVEN®**  
ByggModul

Tel: +46 10 122 56 90

RITAD AV, KONSTRUERAD AV  
Johan Nilson

2015-06-30

LOKALGRUPP 1, 2 ENHETER  
KEVINGESKOLAN  
DANDERYDS KOMMUN

PLAN, FASAD & SEKTION

SKALA 1:200 A B

REL.HANDLING A-40.1-101

RITNINGNUMMER

ÄNDR BET

D

REF:

LAGER:

PLO